


1F Dユニット
小児保健実習室、こども学演習室、講義室D11、
プレイルーム・ひろば、ラウンジ1（廊下）、AC.DC

1F Eユニット
造形実習室/準備室、講義室E11、ラウンジ2（廊下）、AC.DC

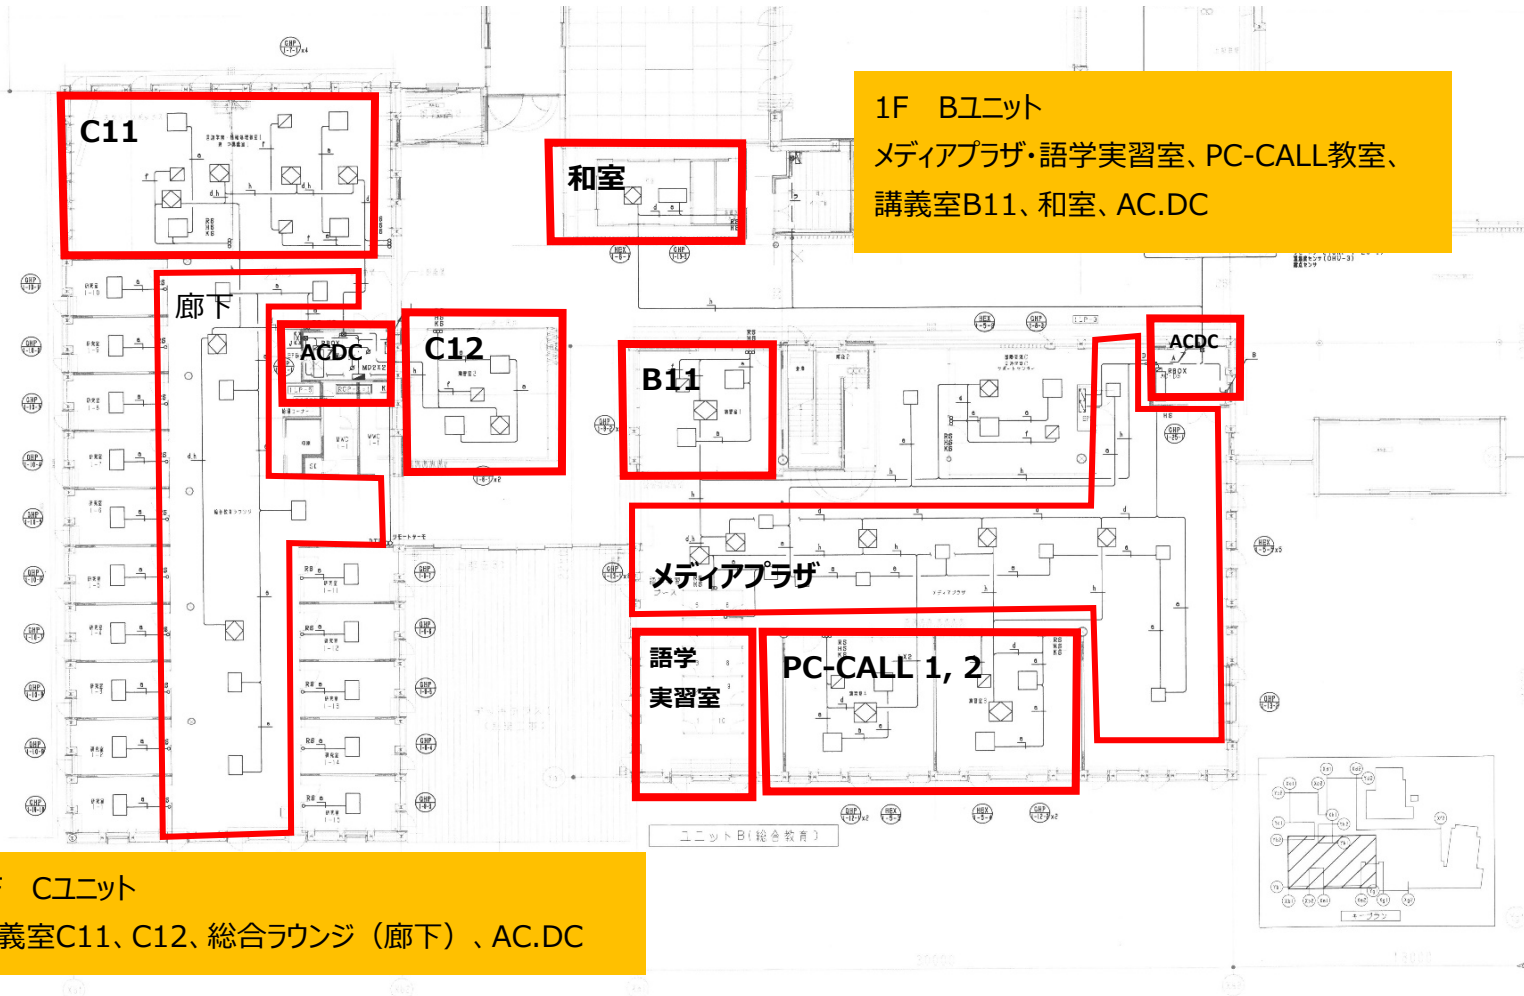


1F Bユニット
 メディアプラザ・語学実習室、PC-CALL教室、
 講義室B11、和室、AC.DC

1F Cユニット
 講義室C11、C12、総合ラウンジ（廊下）、AC.DC

図名	
縮尺	
作成	
確認	
承認	

KYOEI
 協栄電気株式会社



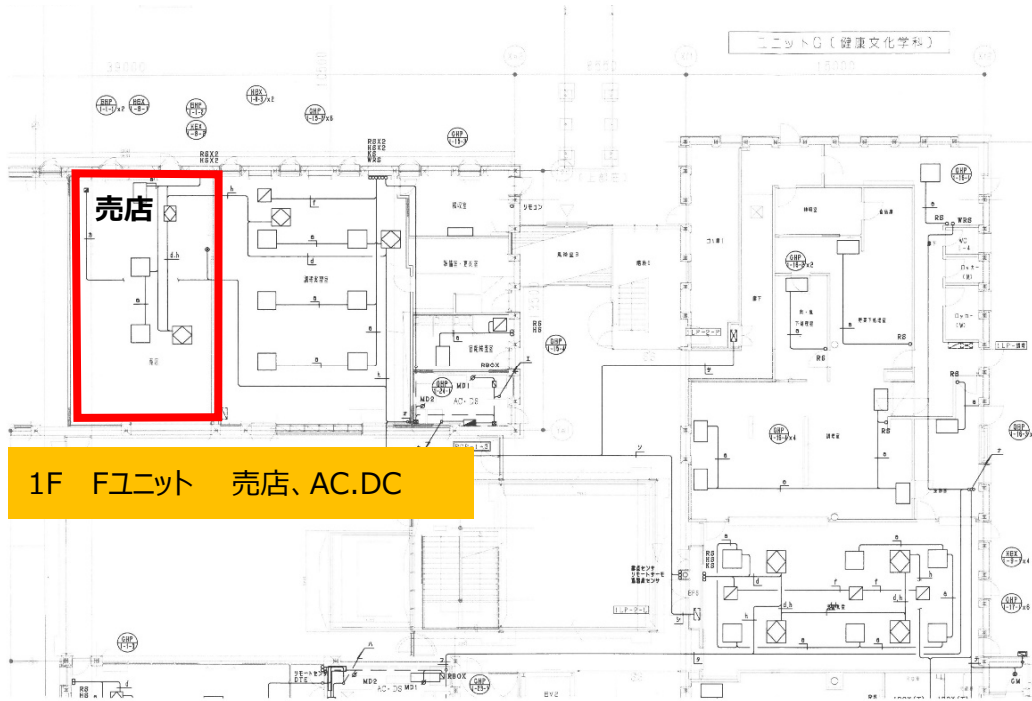

1F Fユニット 売店、AC.DC




1F Gユニット 電気室

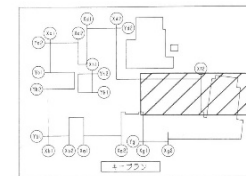

完成図

--	--	----------------------	-----------------	---------------------------	----------------------------	------------------	-------------


[M826]

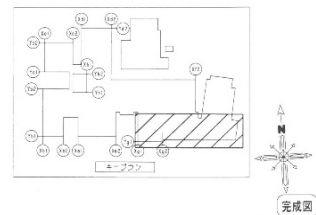


KYOEI
協栄電気興業株式会社

図名	自動制御設備 1階平面図 (4)						作成日	2017/11/30			

[M827]

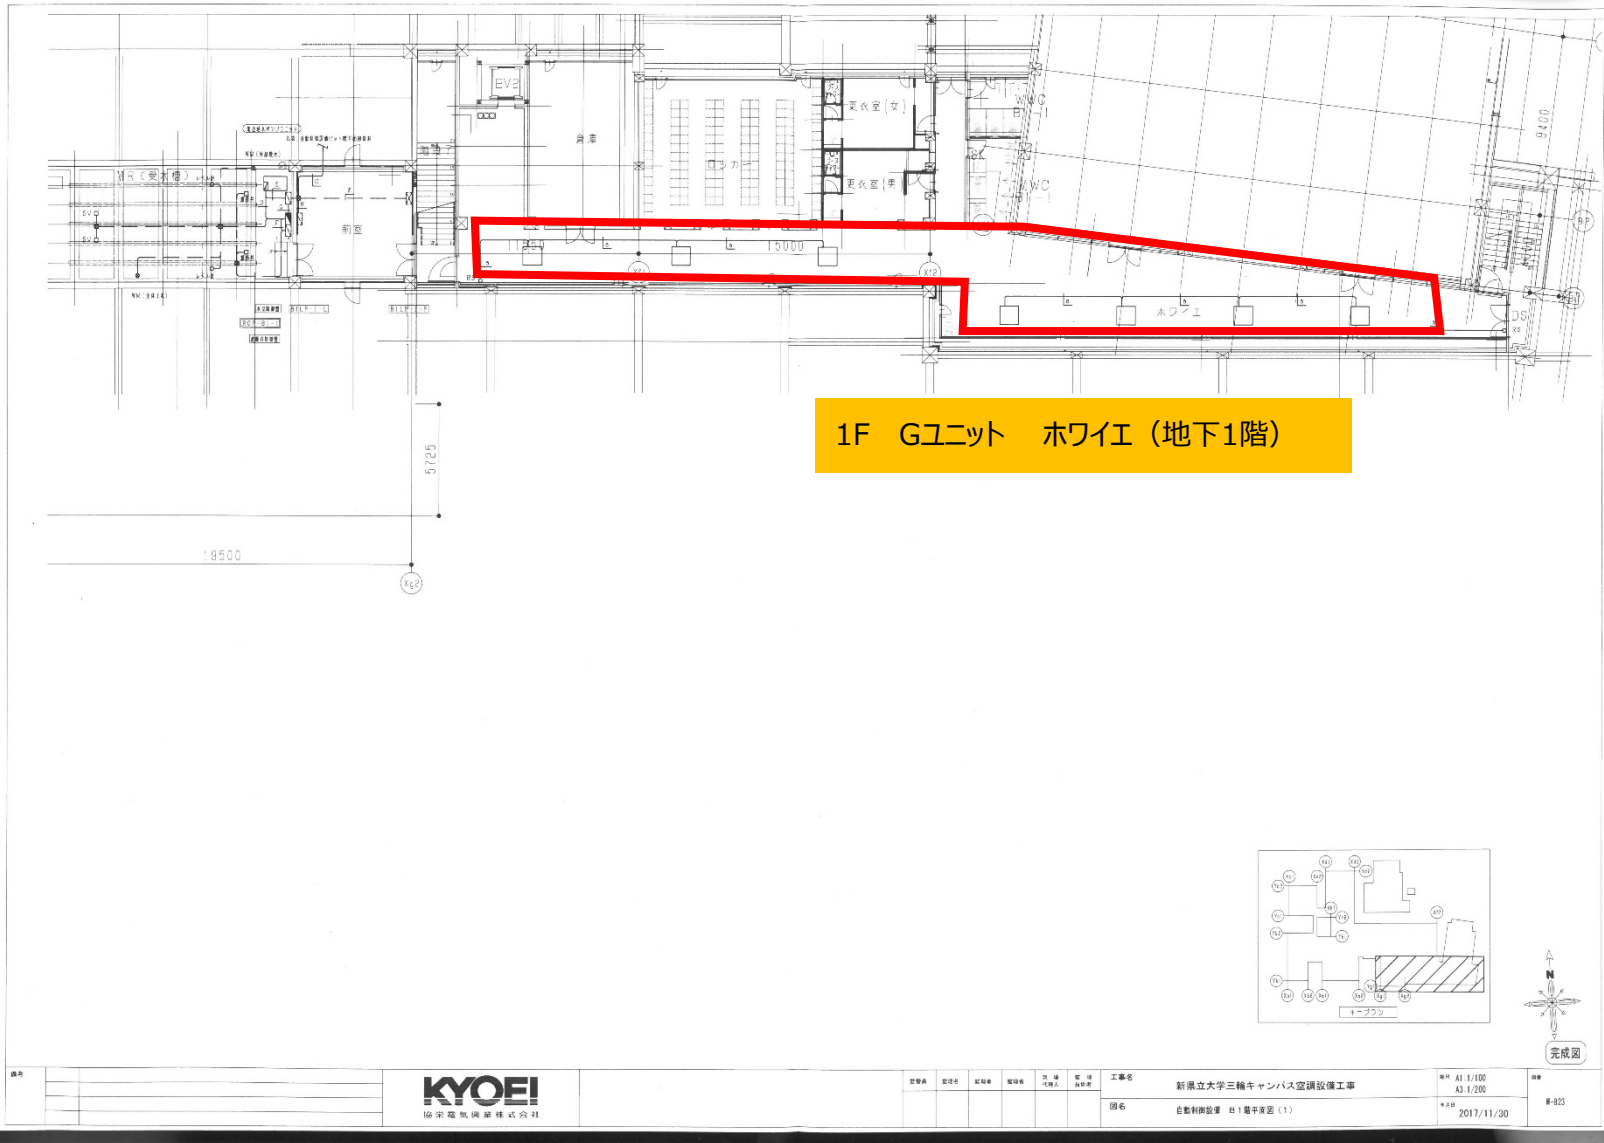

1F Gユニット ホワイエ (地下1階)

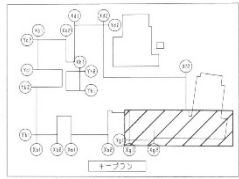

完成図

図名	1F Gユニット
	1F Fユニット
図番	06
図尺	1/200
作成者	協栄建築工業株式会社
承認者	
作成日	2017/11/30
図種	完成図
工事名	新県立大学三輪キャンパス空調設備工事
図6	自動制御設備 地下1階平面図 (1)
図号	A1.1/100 A3.1/200
図番	025

1F Fユニット

1F Gユニット

[M826]

1F Nユニット (北棟)



生理・生化学実験室、準備室、清掃員控室、動物飼育室

動物飼育室

準備室

生理・生化学実験室

清掃員
控室

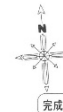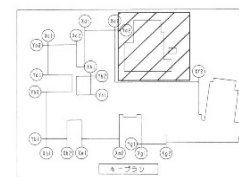


完成図


KYOEI
協栄電気工業株式会社

----	------------------	-----	--------------------	----	----------------------	----	------------	----	-------

[M828]

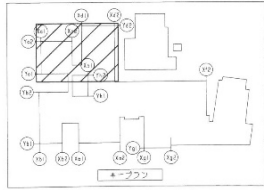


ユニットD (こども学科)

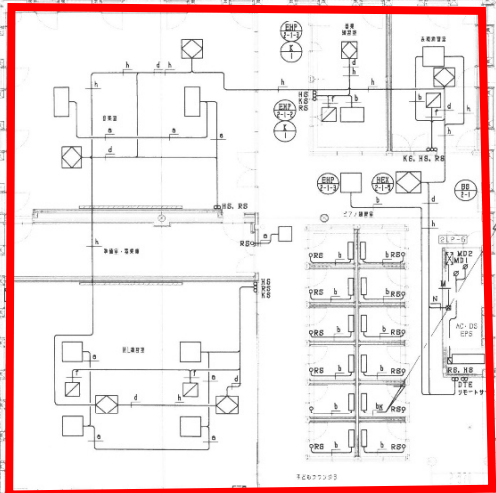


2F Dユニット
 ピアノ練習室1・2、ピアノ演習室1~12
 ラウンジ3 (廊下)、器楽演習室、音楽室/器楽庫、AC.DC、

ユニットE

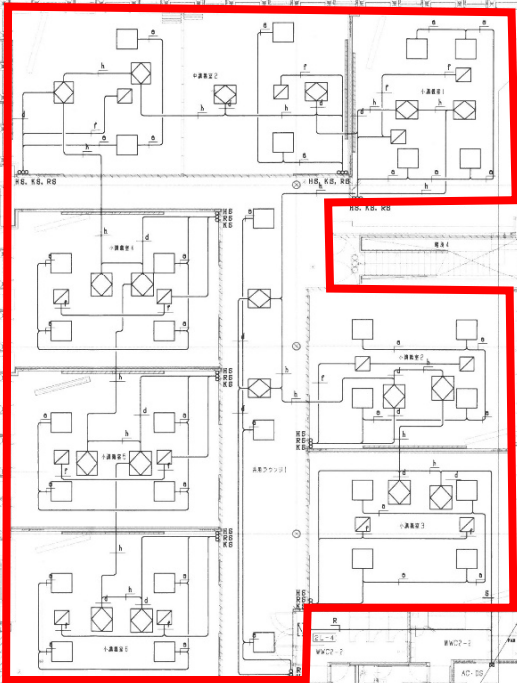

2F Eユニット
 講義室F21~27、ラウンジ1 (廊下)

ユニットA

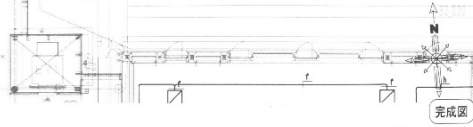


完成図


図名	自動制御設備 2階平面図 (1)
----	------------------



図名	自動制御設備 2階平面図 (1)	図号	2017/11/30	完成日	2017/11/30
工事名	新県立大学三輪キャンパス空調設備工事	図尺	A1:1/100 A3:1/200	冊数	W-829

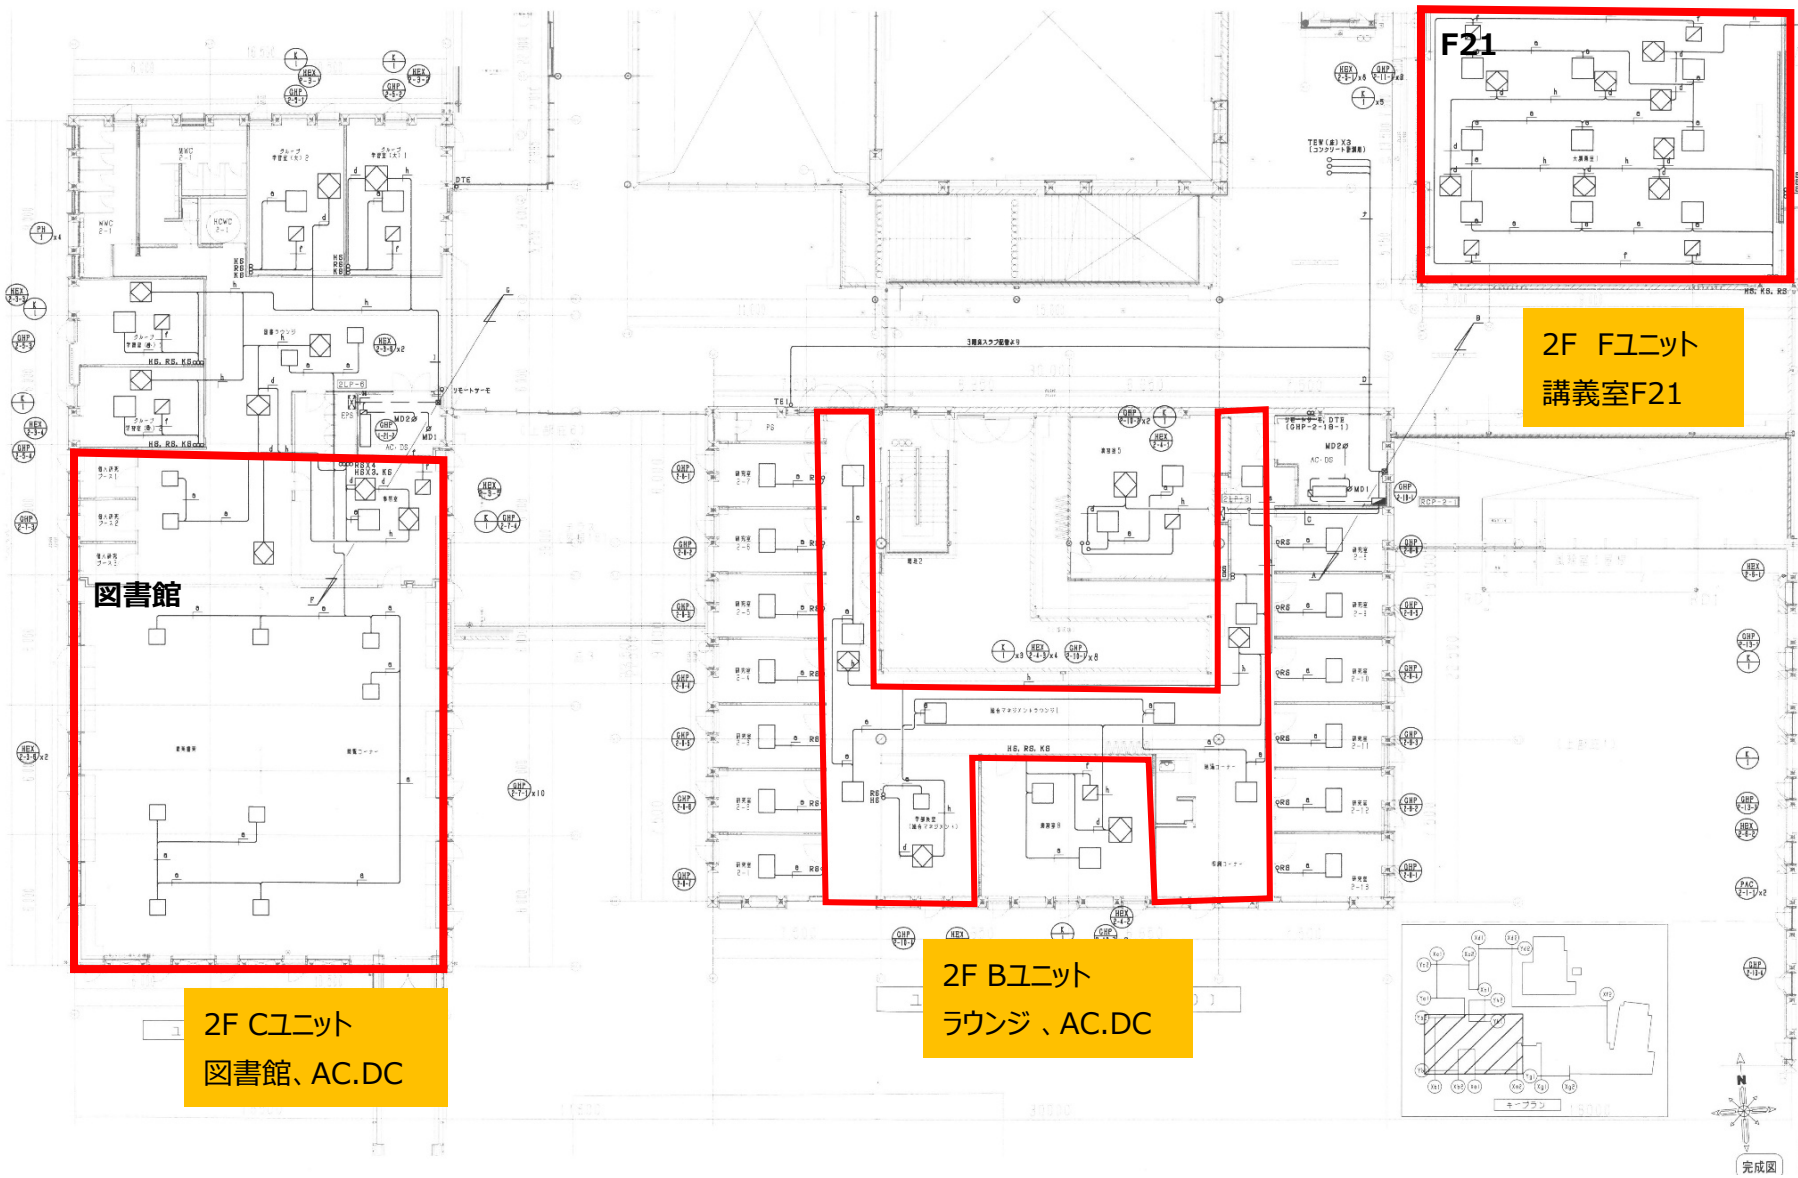



[M-830]

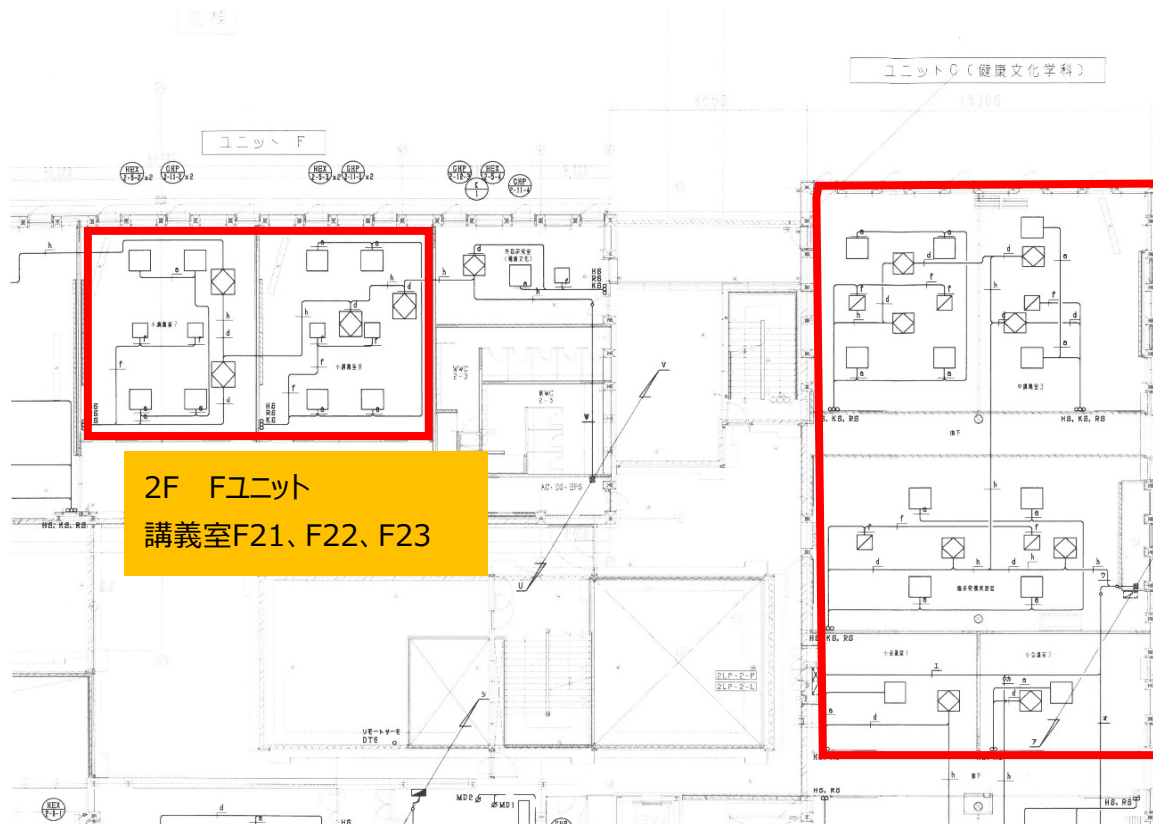


2F Fユニット
講義室F21、F22、F23



2F Gユニット
講義室G21、臨床栄養実習室、小会議室1・2

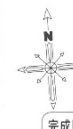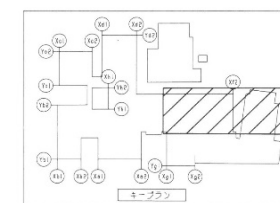


[M-831]

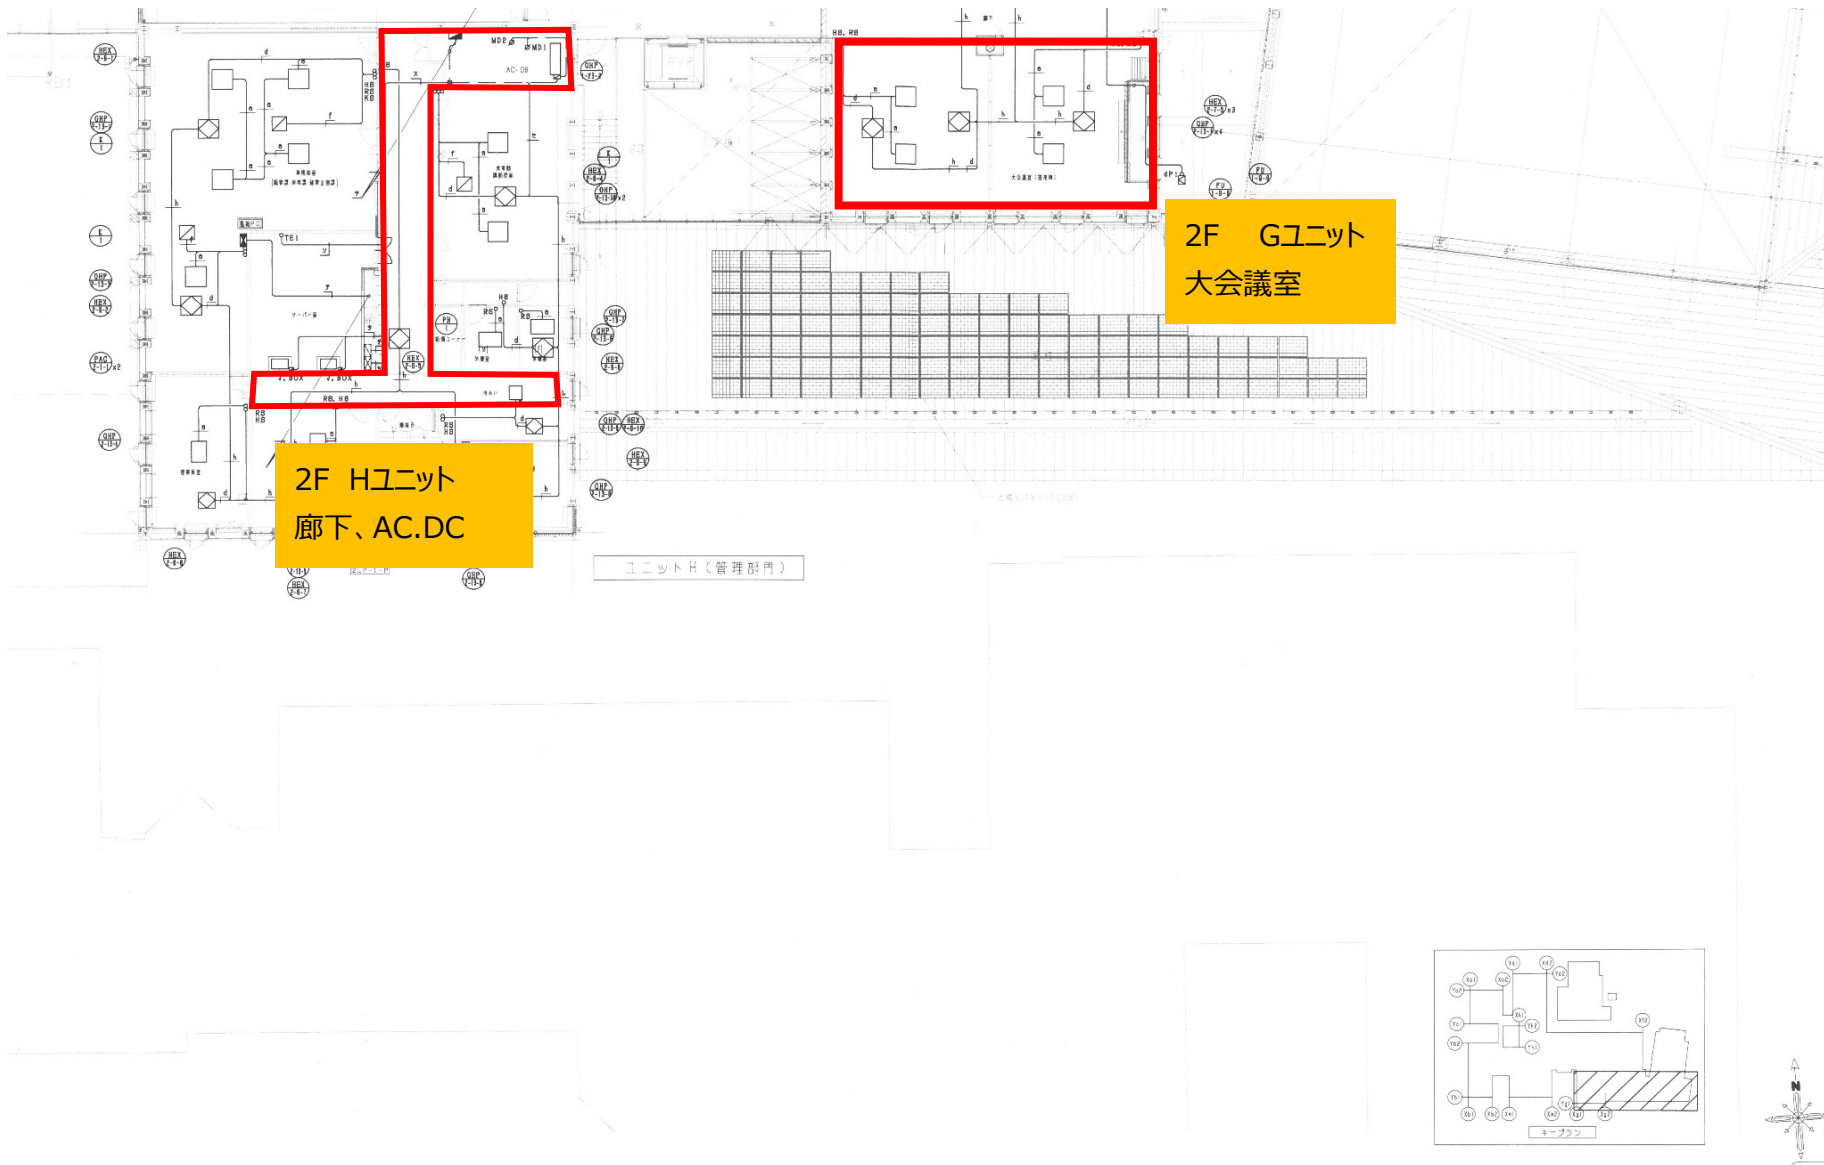


2F Hユニット
廊下、AC.DC


2F Gユニット
大会議室

ユニットH (管理部門)

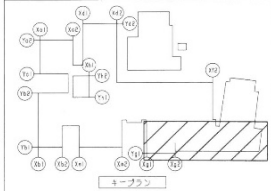

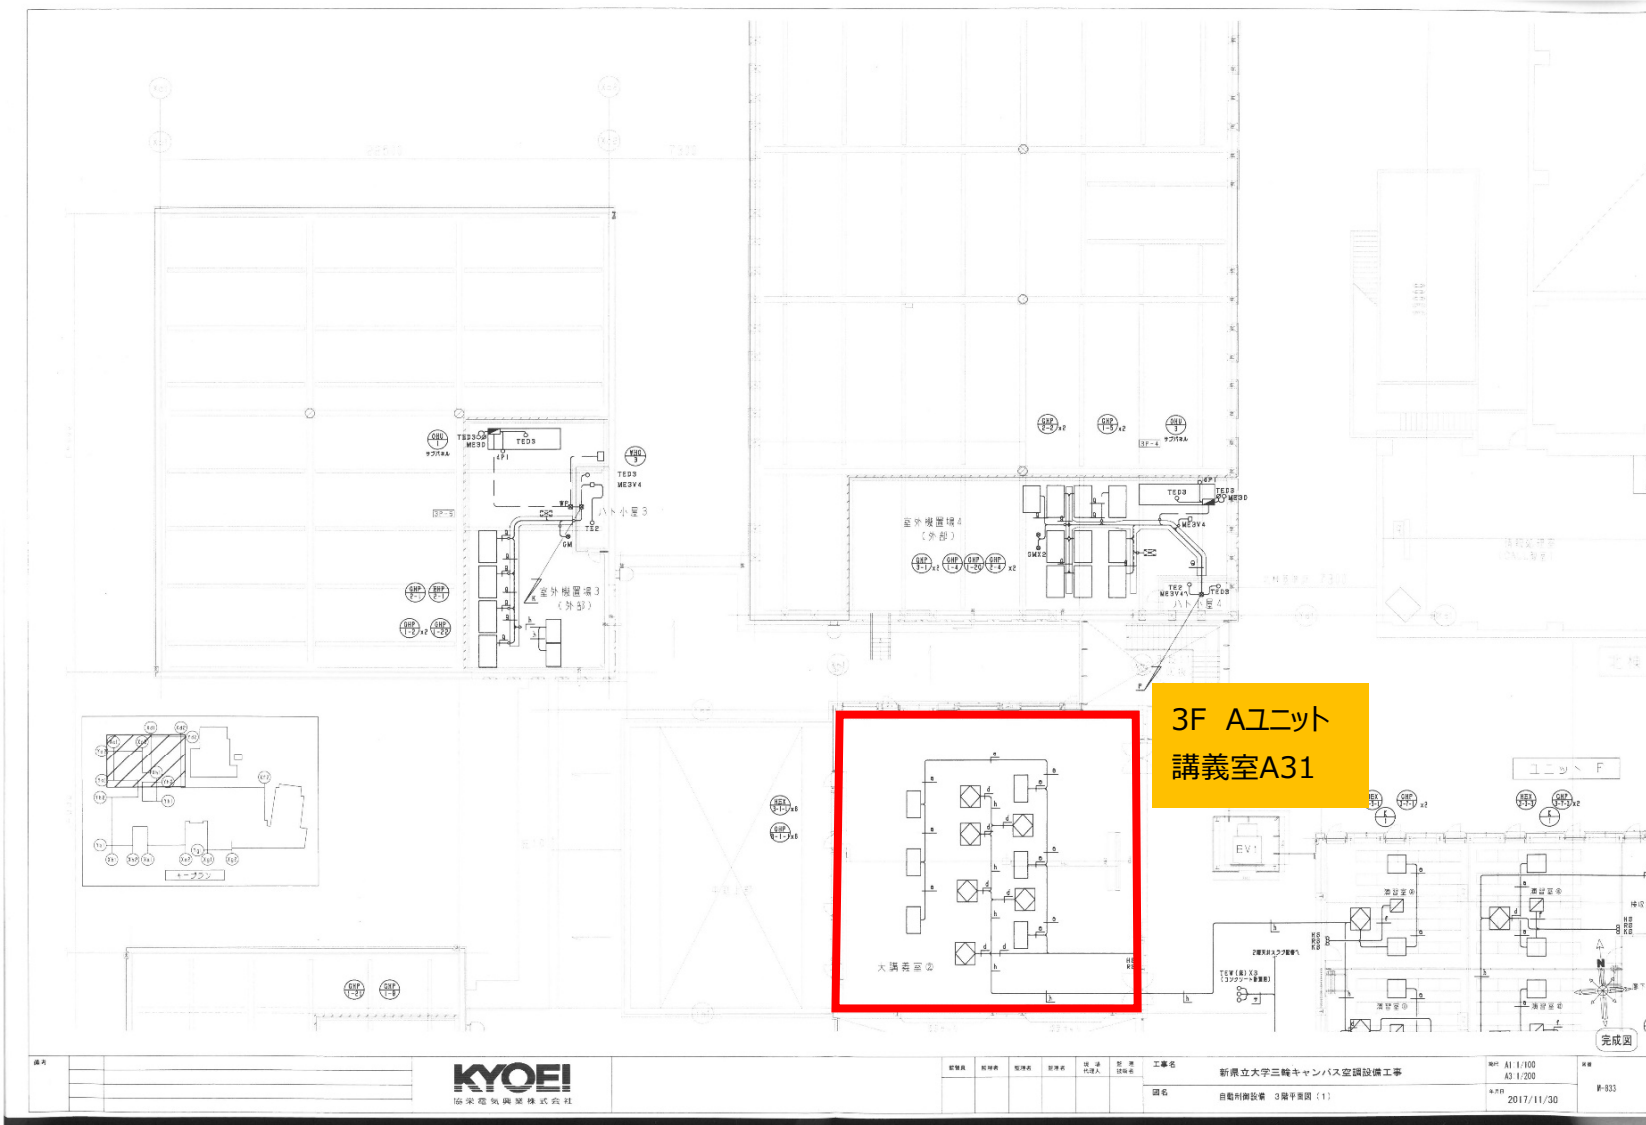

[M-833]

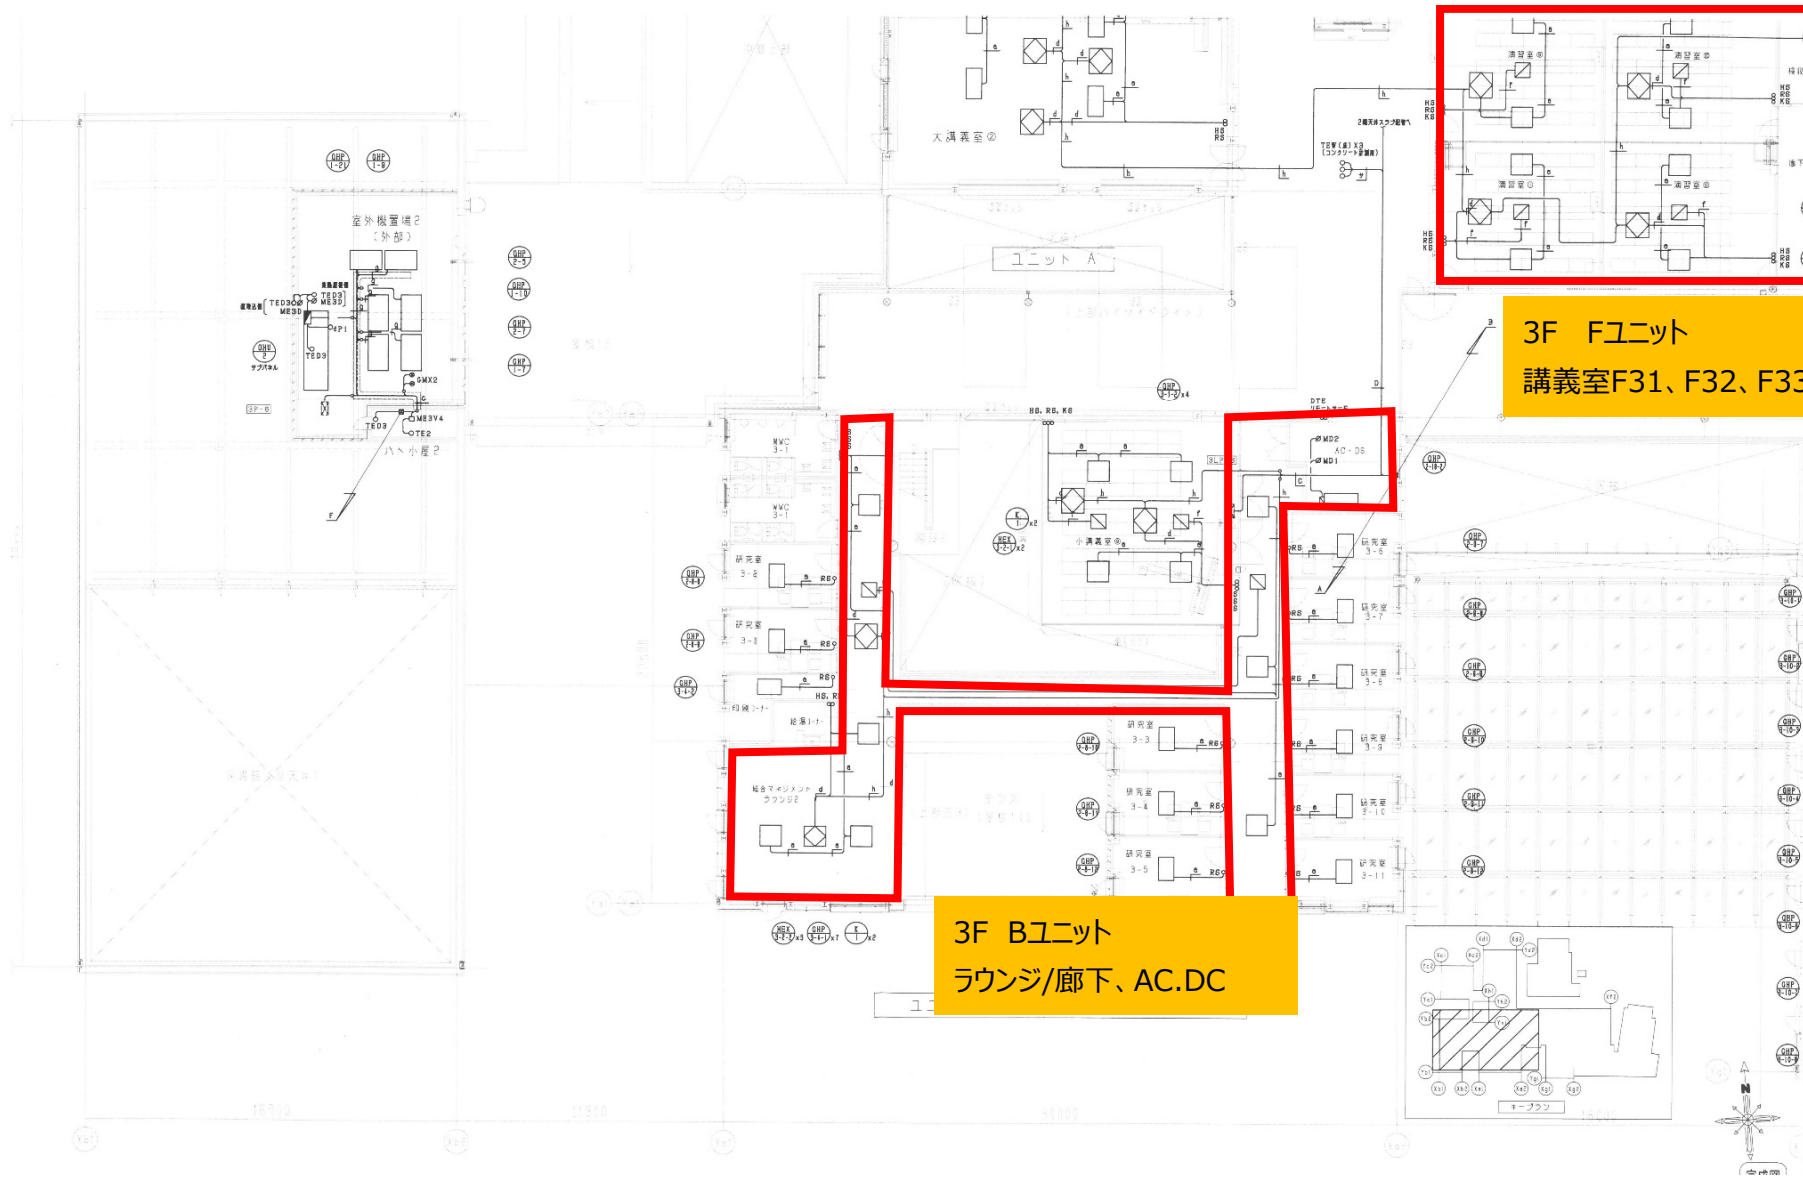




3F Fユニット
講義室F31、F32、F33、F34

3F Bユニット
ラウンジ/廊下、AC、DC

3F Fユニット 低温室

3F Gユニット


食品衛生実験室 食品・栄養学実験室 精密機器室

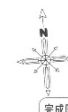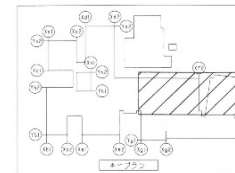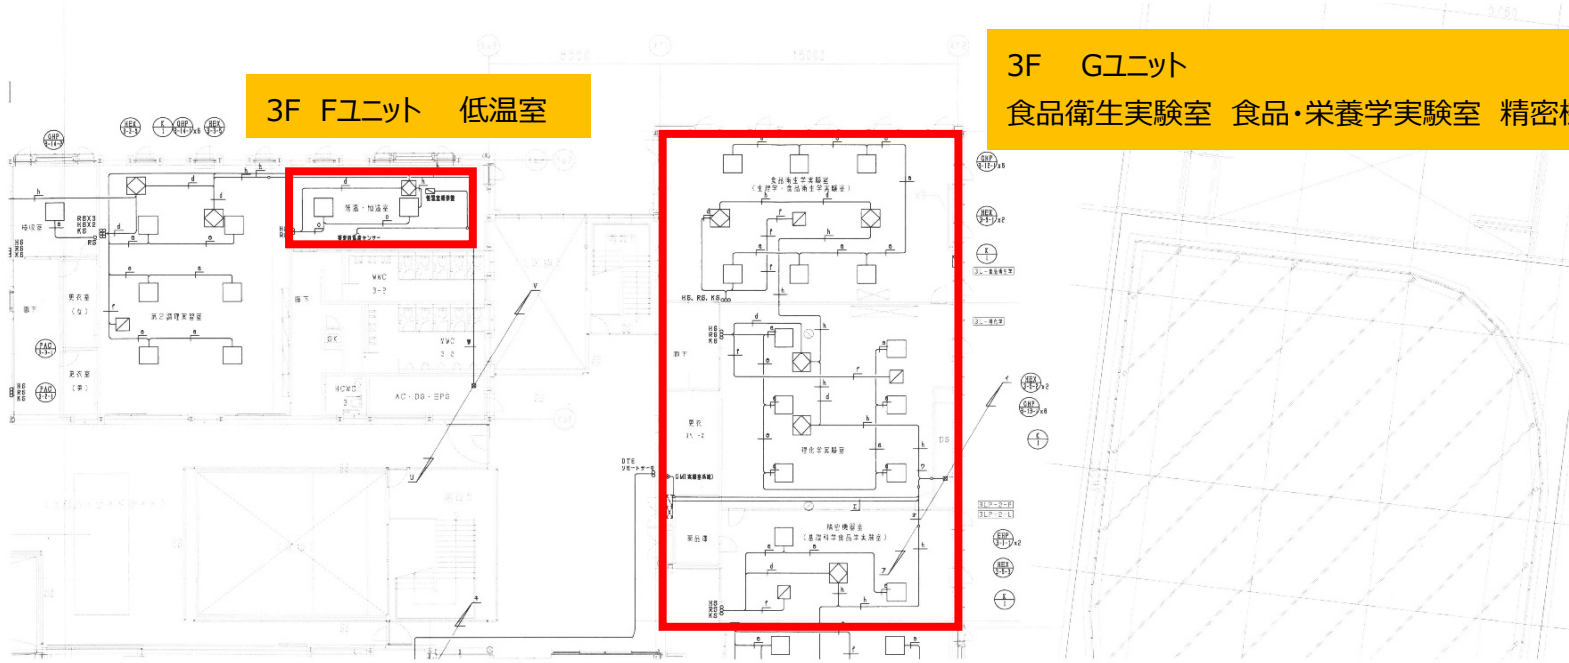


完成図


[M-835]

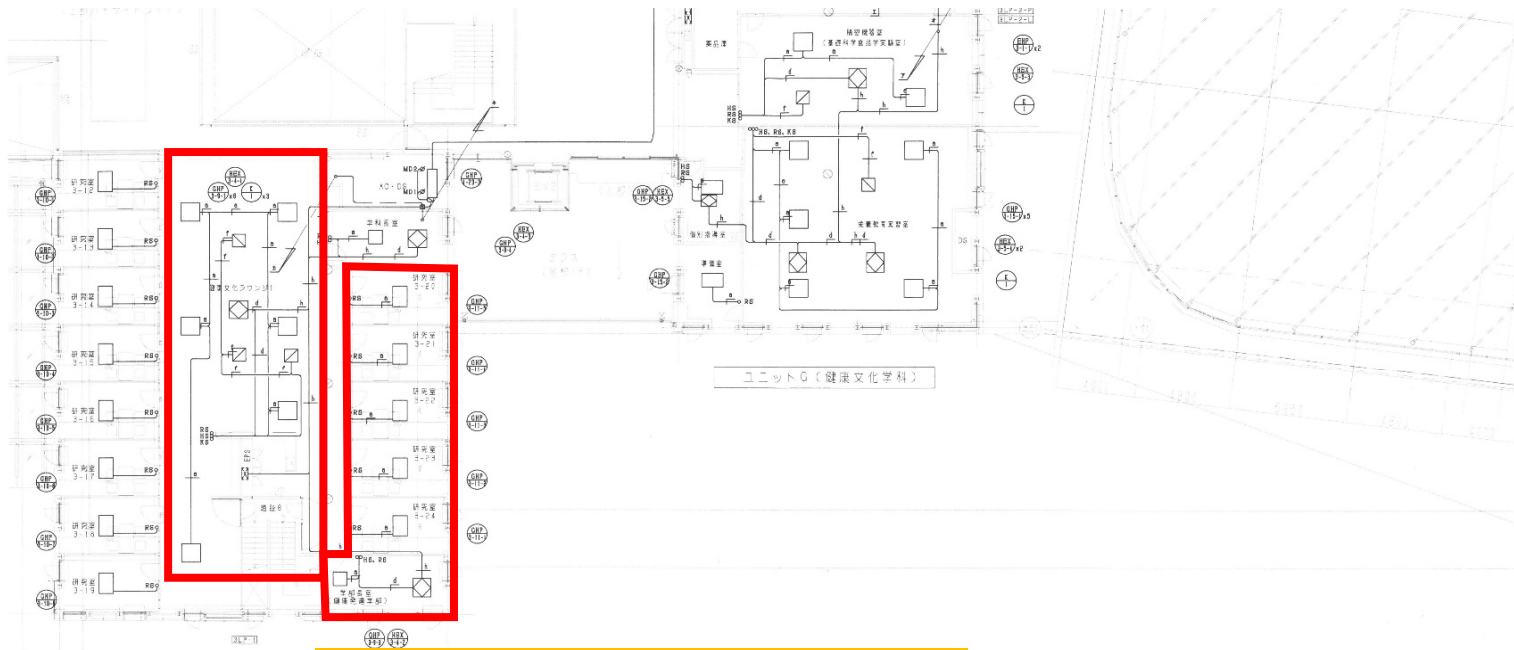



3F Hユニット
 研究室H309～H313、学部長室、ラウンジ

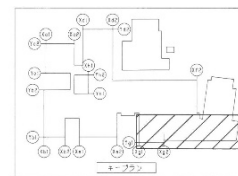

KYOEI
 協栄電気興業株式会社


[M-836]

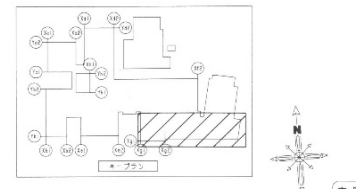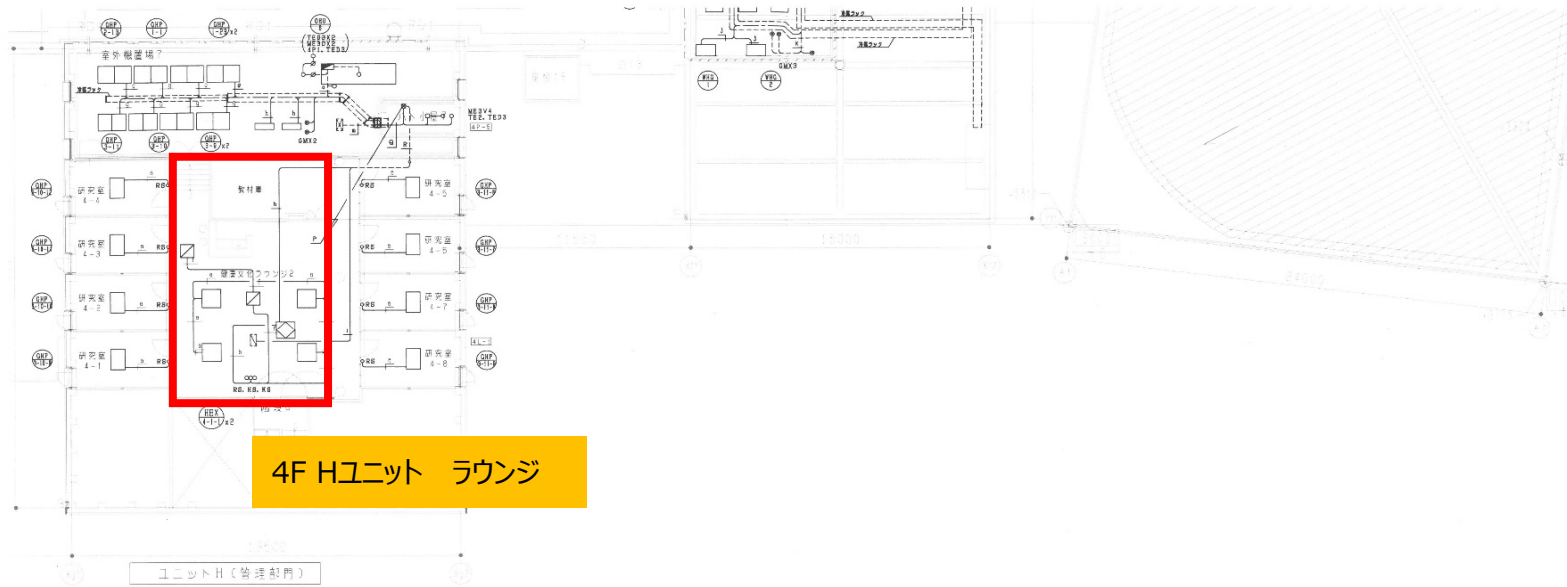

[M-840]